




Inwentaryzacja powykonawcza

8	kl. schodowa	10,45
1	korytarz	8,25
2	sypialnia	11,67
3	pokój 1	7,59
4	łazienka	6,23
5	pokój 2	7,53
6	pokój z aneksem kuchennym	27,70
		79,42 m ²
9	balkon	12,88

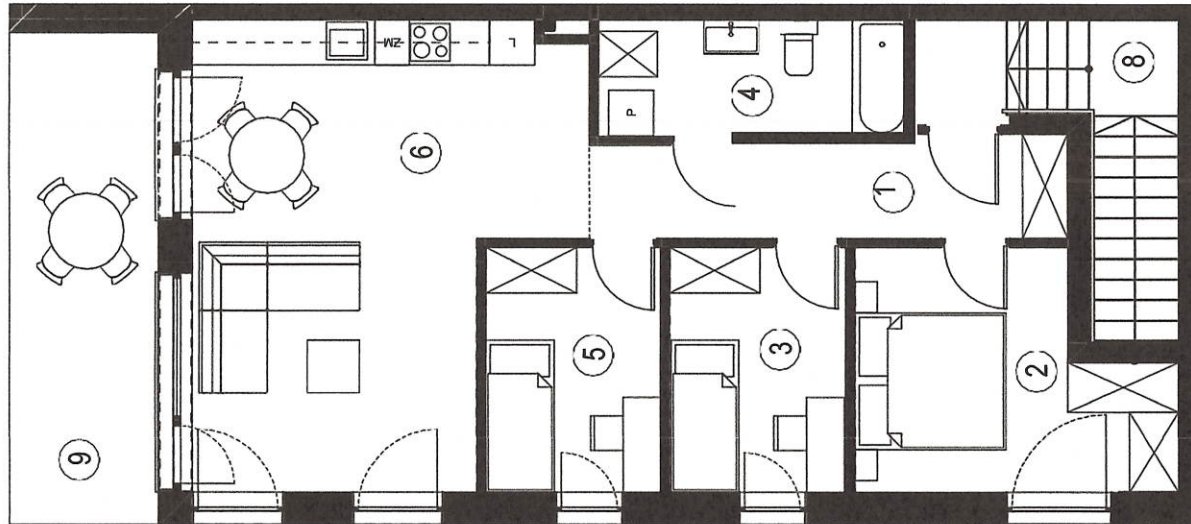