
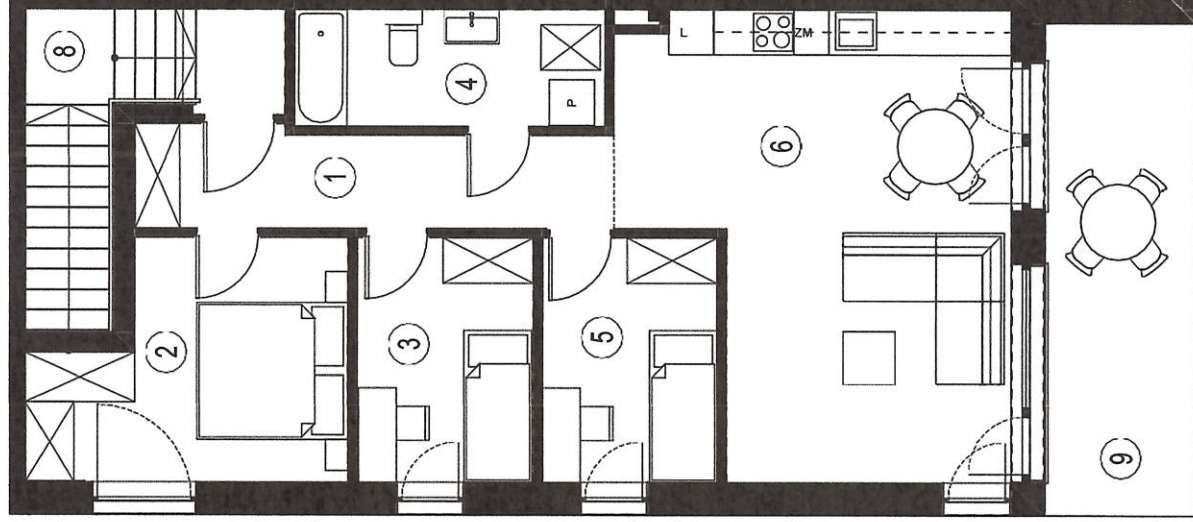


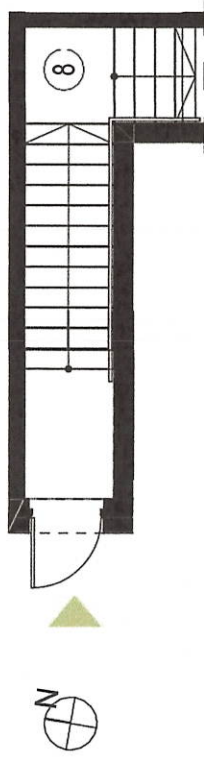

#### Inwentaryzacja powykonawcza

|   |                           |                      |
|---|---------------------------|----------------------|
| 8 | kl. schodowa              | 10,55                |
| 1 | korytarz                  | 8,00                 |
| 2 | sypialnia                 | 11,64                |
| 3 | pokój 1                   | 7,57                 |
| 4 | łazienka                  | 6,30                 |
| 5 | pokój 2                   | 7,53                 |
| 6 | pokój z aneksem kuchennym | 27,48                |
|   |                           | 79,07 m <sup>2</sup> |
| 9 | balkon                    | 12,88                |

„Oświadczam, że lokal spełnia wymogi art. 2 ust 2 ustawy z dnia 24 czerwca 1994 r. o własności lokali i może służyć swemu

„Oświadczam, iż przedstawiony stan jest aktualny, a po zakończeniu budowy nie zostały wprowadzone żadne zmiany”