
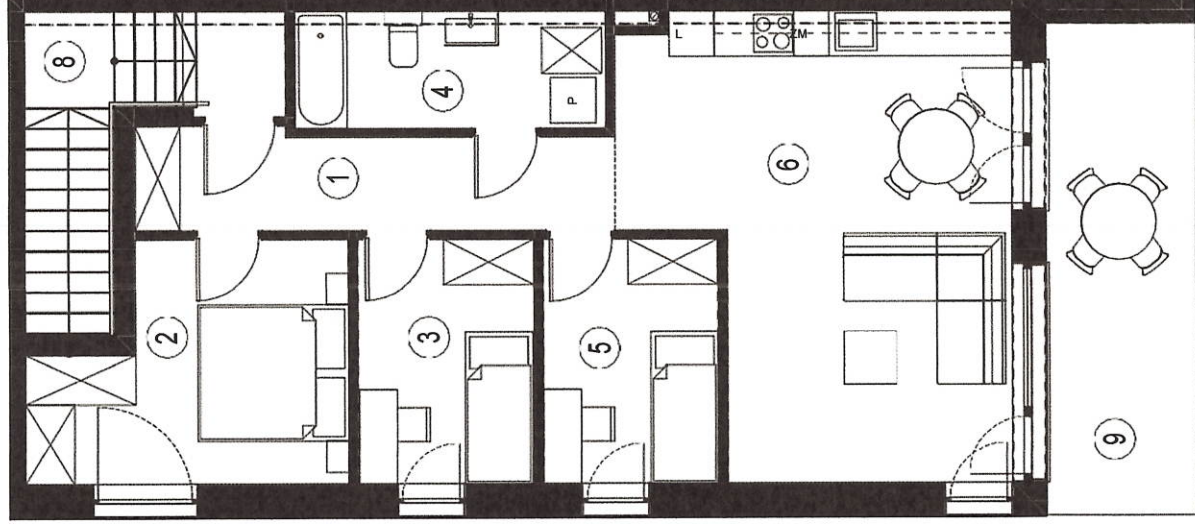


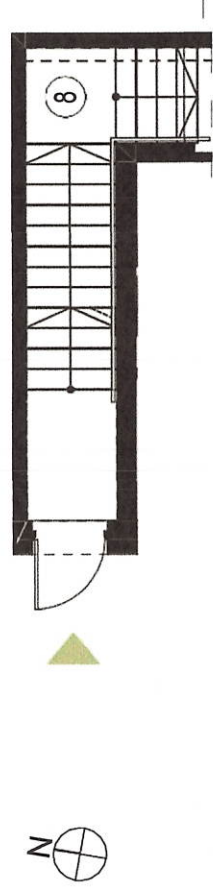

Inwentaryzacja powykonawcza

8	Kl. schodowa	10,53
1	korytarz	8,05
2	sypialnia	11,62
3	pokój 1	7,50
4	łazienka	6,20
5	pokój 2	7,50
6	pokój z aneksem kuchennym	27,56
		78,96 m ²
9	balkon	12,88