


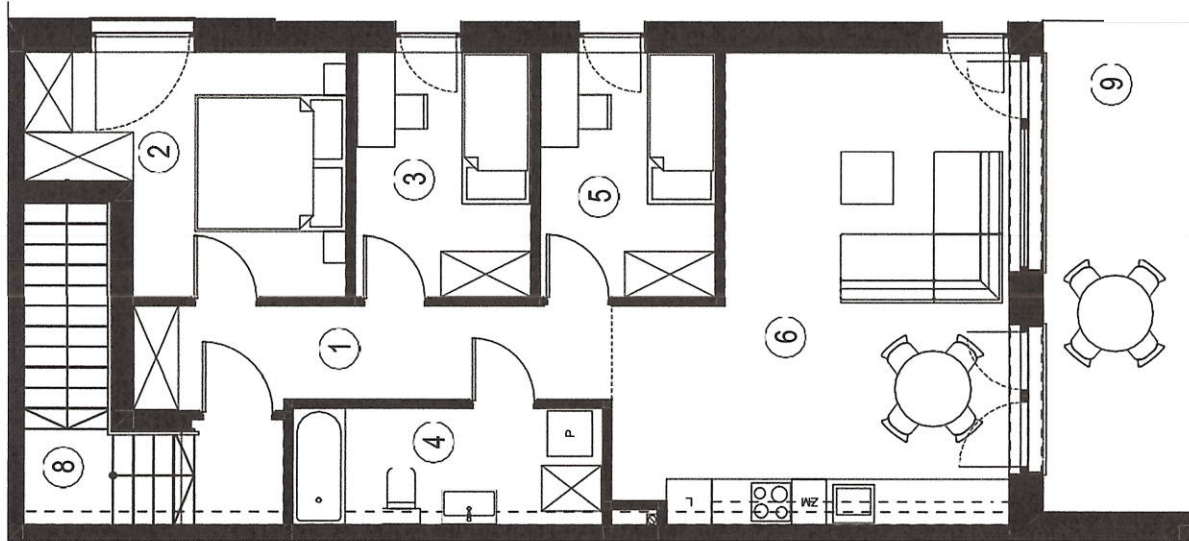

Inwentaryzacja powykonawcza

8	kl. schodowa	10,52
1	korytarz	7,99
2	sypialnia	11,67
3	pokój 1	7,62
4	łazienka	6,37
5	pokój 2	7,47
6	pokój z aneksem kuchennym	27,52
		79,16 m ²
9	balkon	12,88