
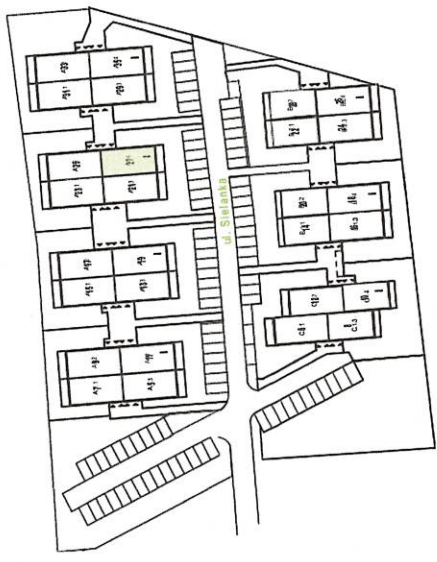


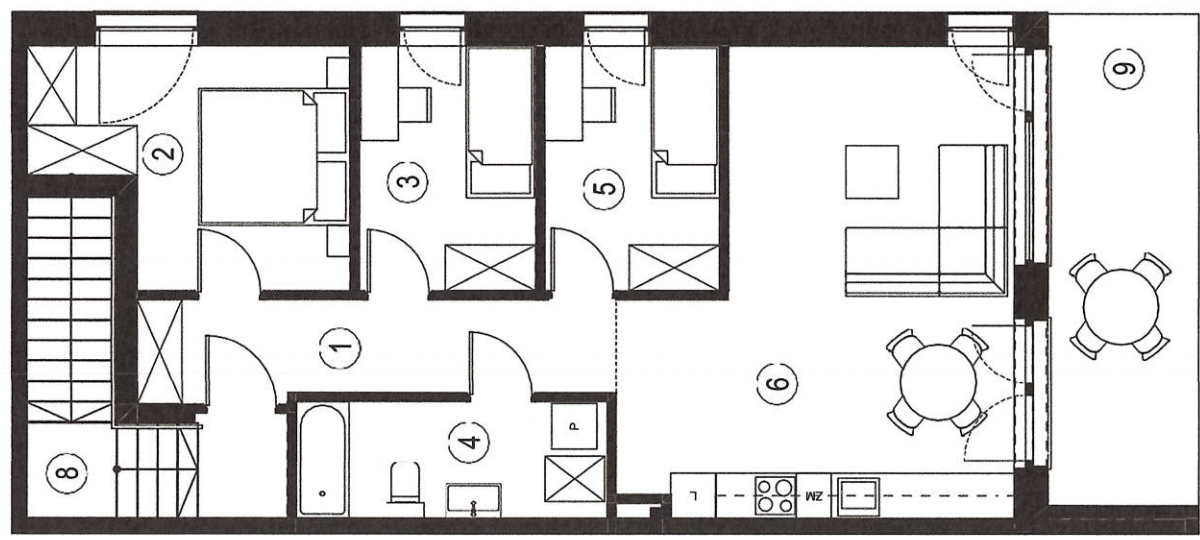

Inwentaryzacja powykonawcza

8	kl. schodowa	10,53
1	korytarz	8,24
2	sypialnia	11,80
3	pokój 1	7,57
4	łazienka	6,18
5	pokój 2	7,47
6	pokój z aneksem kuchennym	27,66
		79,45 m ²
9	balkon	12,88