


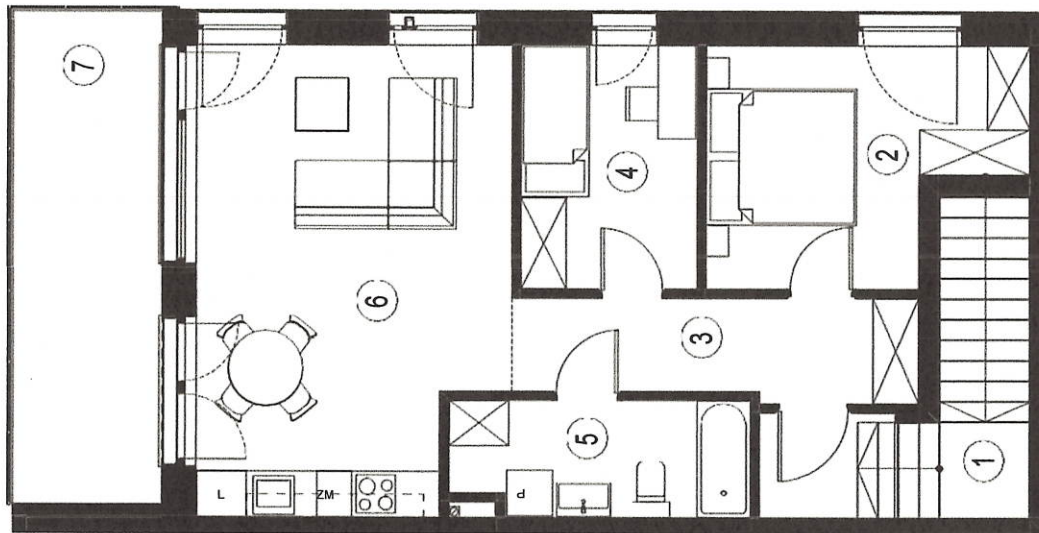

Inwentaryzacja powykonawcza

1	kl. schodowa	10,73
2	sypialnia	11,59
3	korytarz	6,95
4	pokój 1	7,53
5	łazienka	5,79
6	pokój z aneksem kuchennym	24,41
		67,00 m ²
7	balkon	12,88