
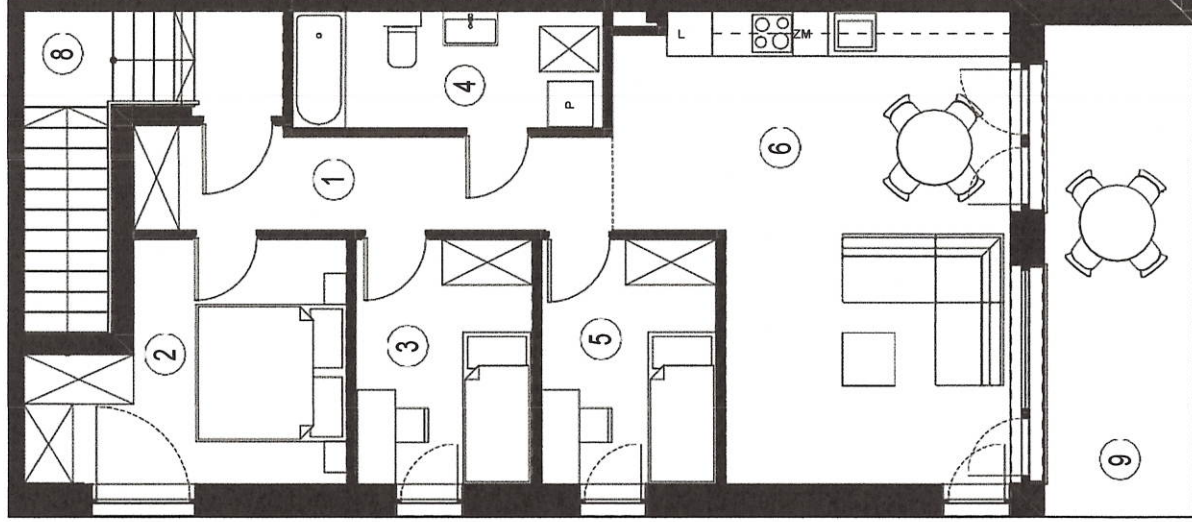


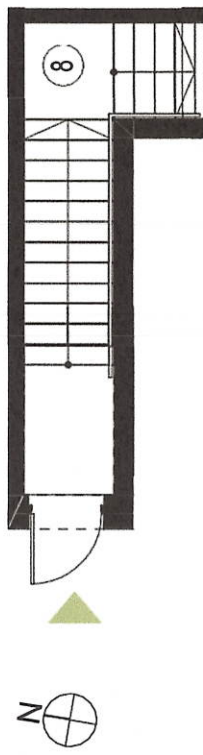

Inwentaryzacja powykonawcza

8	kl. schodowa	10,49
1	korytarz	8,19
2	sypialnia	11,74
3	pokój 1	7,57
4	łazienka	6,16
5	pokój 2	7,50
6	pokój z aneksem kuchennym	27,75
		79,40 m ²
9	balkon	12,88