



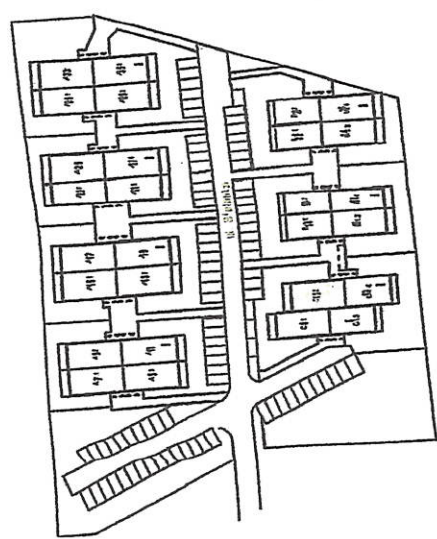

Inventaryzacja powykonawcza

9	kl. schodowa	10,80
1	korytarz	7,78
2	sypialnia	11,72
3	pokój 1	7,78
4	łazienka	6,21
5	pokój 2	7,75
6	pokój z aneksem kuchennym	27,99
		80,03 m ²
8	balkon	12,87

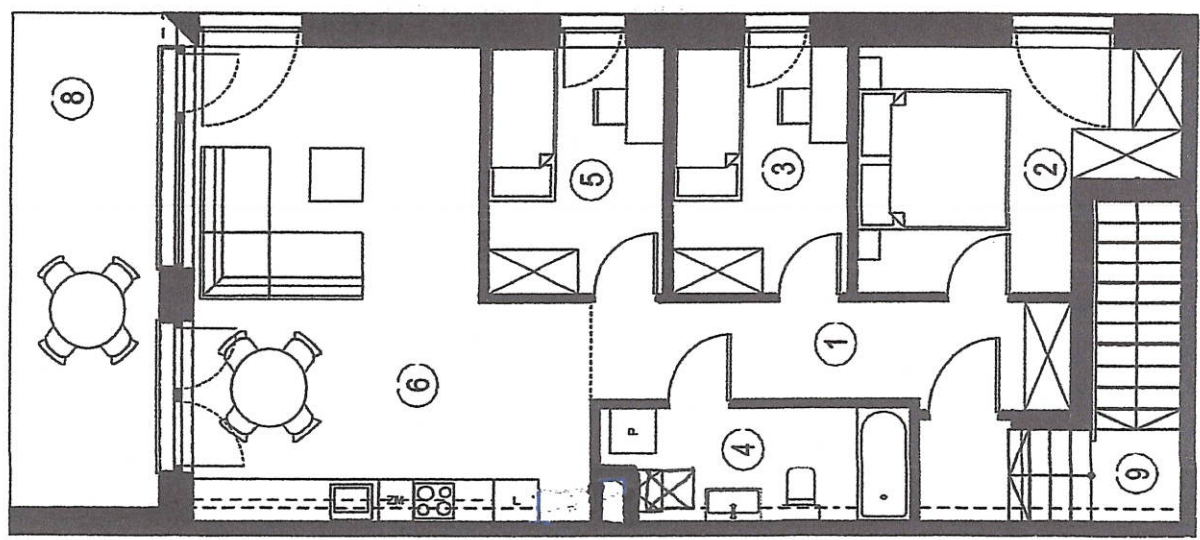